

ZARZĄDZENIE Nr 555
Burmistrza Nowego Dworu Gdańskiego
z dnia 24 września 2009r.

w sprawie: **nieodpłatnego przejęcia infrastruktury technicznej od Agencji Nieruchomości Rolnych**

Na podstawie art. 30 ust. 2 pkt 3 Ustawy z dnia 8 marca 1990 r. o samorządzie gminnym (t.j. z 2001 r. Dz. U. Nr 142 poz. 1591 z późn. zm.) zarządzam co następuje:

§ 1


1. Postanawiam przejąć nieodpłatnie w drodze umowy na własność Miasta i Gminy Nowy Dwór Gdański od Agencji Nieruchomości Rolnych w Pruszczu Gdańskim niżej wymienioną infrastrukturę techniczną:
 - a) przyłączy wodociągowe do budynku mieszkalnego nr 11 w miejscowości Orłowo, o długości 40 mb, o wartości brutto 1,00 zł (słownie: jeden złotych) – załącznik Nr 1,
 - b) przyłączy wodociągowe do budynku mieszkalnego nr 10 w miejscowości Kmiecin, o długości 130 mb, o wartości brutto 1,00 zł (słownie: jeden złotych) – załącznik Nr 2.

§ 2

Wykonanie zarządzenia powierza się Referatowi Gospodarki Mieniem, Komunalnym, Rolnictwa i Ochrony Środowiska.

§ 3

Zarządzenie wchodzi w życie z dniem wydania.

BURMISTRZ

Tadeusz Studziński

UZASADNIENIE

Agencja Nieruchomości Rolnych o/t w Gdańsku z siedzibą w Pruszczu Gdańskim przedłożyła Burmistrzowi Nowego Dworu Gdańskiego wykaz infrastruktury technicznej tj. przyłączy wodociągowych położonych na terenie Gminy Nowy Dwór Gdański stanowiących własność Agencji Nieruchomości Rolnych, w celu jej nieodpłatnego przekazania na rzecz Gminy Nowy Dwór Gdański. Powyższe przyłącza wodociągowe zaopatrują w wodę mieszkańców lokali położonych w budynkach w miejscowościach Orłowo oraz Kmiecin. Lokale mieszkalne oraz infrastruktura wodociągowe wchodziły w skład mienia byłych państwowych gospodarstw rolnych. Sieć wodociągowa związana jest z infrastrukturą komunalną i mieszkaniową położoną na terenie gminy Nowy Dwór Gdański i służy zaspokajaniu potrzeb mieszkańców oraz wykonywaniu zadań własnych Gminy. Zgodnie z Zarządzeniem nr 14/2004 Prezesa Agencji Nieruchomości Rolnych z dnia 05.10.2004r. w porozumieniach spisywanych z Gminą na nieodpłatne przejęcie mienia na podstawie art. 43 ust. 2, art. 44 i art. 48 co do których są uzgodnienia, że „mienie jest przekazywane bez uprzedniego doprowadzenia do należytego stanu technicznego”, Miasto i Gmina Nowy Dwór Gdański warunkuje przejęcie mienia udzieleniem bezzwrotnej pomocy finansowej. Pomoc ta (subwencja) uzyskana od ANR przeznaczona zostanie na poprawę stanu technicznego majątku (budowę, rozbudowę, przebudowę, modernizację, remont) wymienionych sieci wodociągowych. Następnie powyższa sieć zostanie przekazana aportem do Centralnego Wodociągu Żuławskiego Sp. z o.o. w Nowym Dworze Gdańskim. W związku z powyższym wydanie zarządzenia jest uzasadnione i niezbędne.


Przyłącze wodociągowe do budynku mieszkalnego nr 10
w miejscowości Kmiecin, powiat Nowy Dwór Gd - ul. 150 ulc.

Załącznik Nr 2

woj. pomorskie
gmina: NOWY DWÓR GD.
obręb: KMIECIN
Dz. nr 169

INWENTARYZACJA POWYKONAWCZA HALI SPORTOWEJ

skala 1:1000

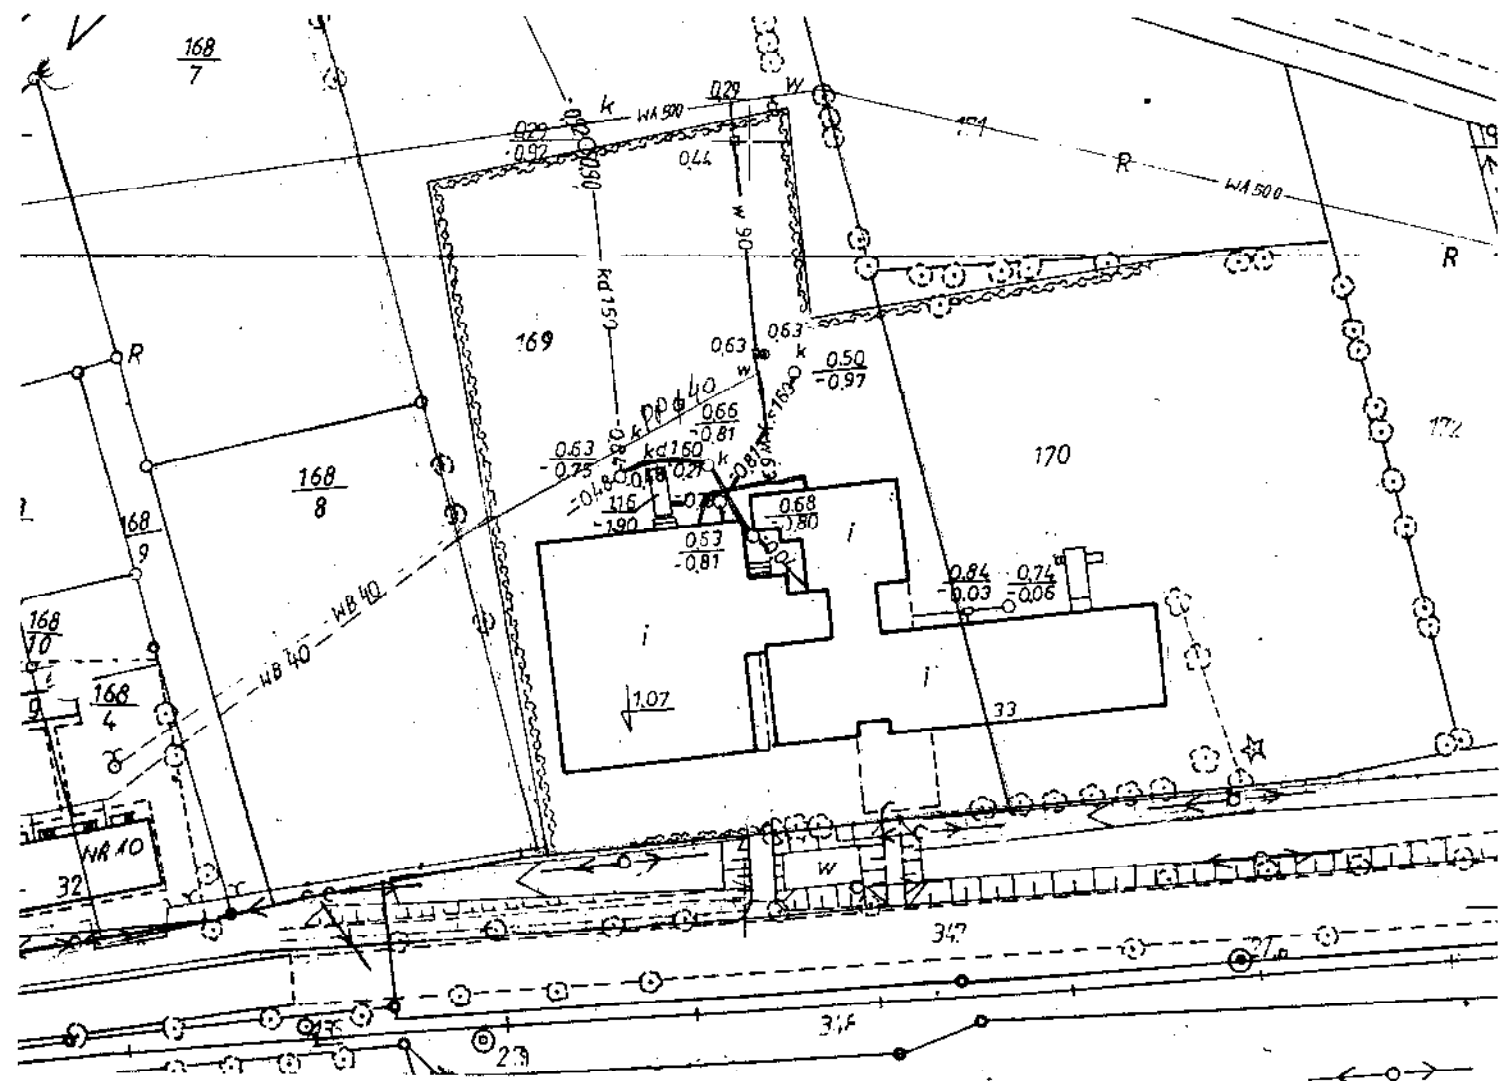

Dnia 1999.09.01 dokonano inwentaryzacji hali sportowej wraz z przyłączami
w miejscowości Kmiecin gmina Nowy Dwór Gd.

Inwentaryzacja zgodna z projektem, pozwolenie na budowę Nr NB-II-20.7351-92/98
z dnia 08.06.1998.

PRZEDSIĘBIORSTWO USŁUGOWO-GEODEZYJNE
"GEOMIAR" Józef Bohut
ul. Mickiewicza 1 tel. (055) 247 36 77
82-100 NOWY DWÓR GD.
REGON 170246120

Józef Bohut
GEODETA UPRAWNIENY
pozw. MGPIB Nr 14833
ul. Merska 4a/8 845-93
82-100 Nowy Dwór Gd.

INDEX
Kmiecin Dwór Gd. Skansin
431/99
99.09.02